


COMMUNE DE PLOUGUENAST

Rue Félix Couteau
Section B n° 1358

PLAN D'ETAT DES LIEUX

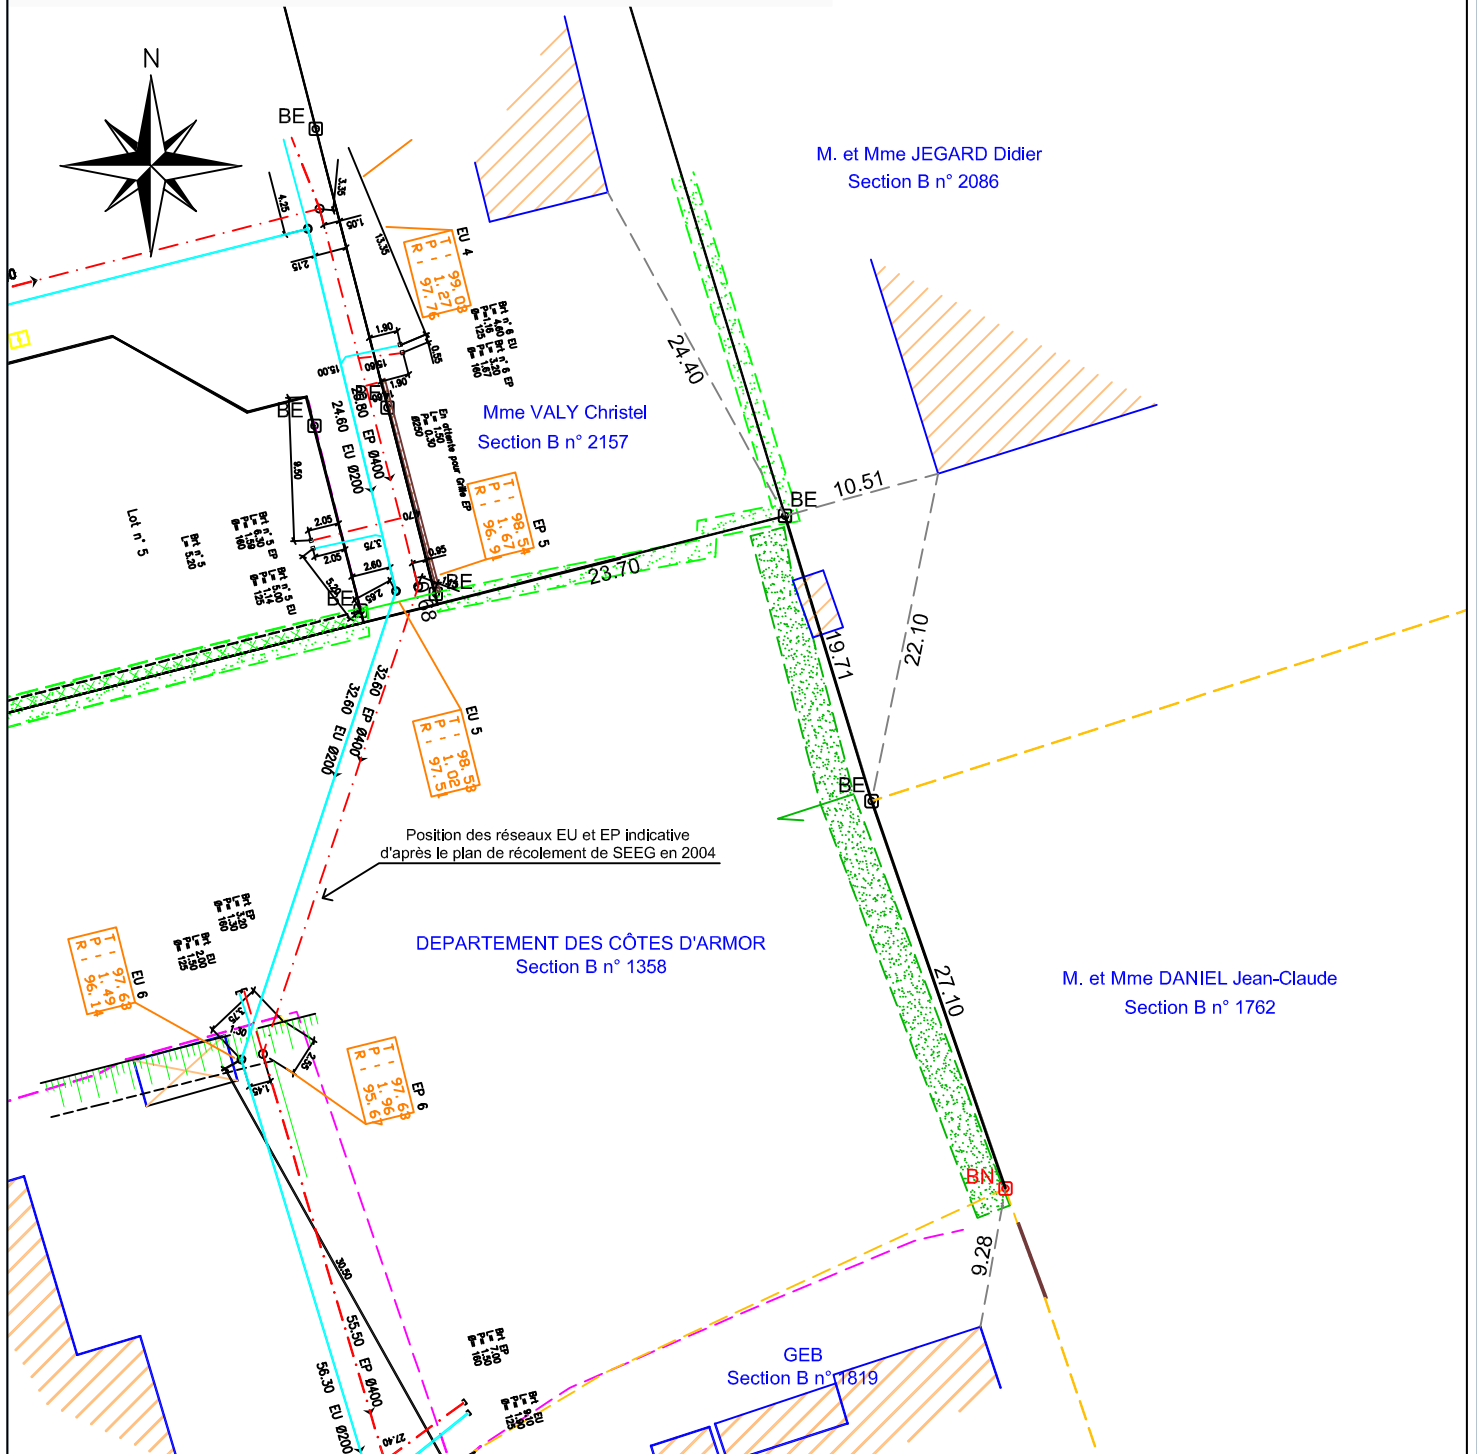

Position des réseaux EU et EP indicative
d'après le plan de récolement de SEEG en 2004

	Bâtiment		Mur		Borne
	Clôture		Application cadastrale		Borne nouvelle
	Haie		Limite bornée		
	Talus		Cotation		
	Etat des lieux				

Validé par le Géomètre-Expert
NICOLAS Xavier



SELARL NICOLAS Associés - Géomètres-Experts
Agence de LOUDEAC
37, Henri Le Vezouët BP 421 22600 LOUDEAC CEDEX
Tel: 02 96 28 01 74
Fax: 02 96 28 21 00
E-mail: loudeac@sarlnicolas.fr

ECHELLE 1 / 500

Dressé le 10.11.2017

Dressé par M. LAUNAY Tony

Système indépendant

Référence : L17-254

